

Maitre d'oeuvre :



DIRECTION REGIONALE OUEST

Maitre d'ouvrage :



Syndicat Intercommunal

DEPARTEMENT D'ILLE ET VILAINE

Communes de MARPIRÉ et LA BOUËXIÈRE

Conduite Château d'eau à La Bouëxière (RD n°100)

Réseau d'Eau Potable

Plan de Récolement

Secteur A

Ref. Planimétrique : RGF 93 - Lambert 93

Ref. Altimétrique : IGN 69

Classe d'incertitude max : Classe A

Indice	Date	Dessinateur	Vérificateur	Ingénieur	Modifications
A	13.09.19	S.O.	MAHE	MAHE	Phase Récolement
B					
C					
D					
E					




OUEST TP
Travaux Publics


Centre d'Exploitation


Echelle : 1/500

 

PLAN DE SITUATION

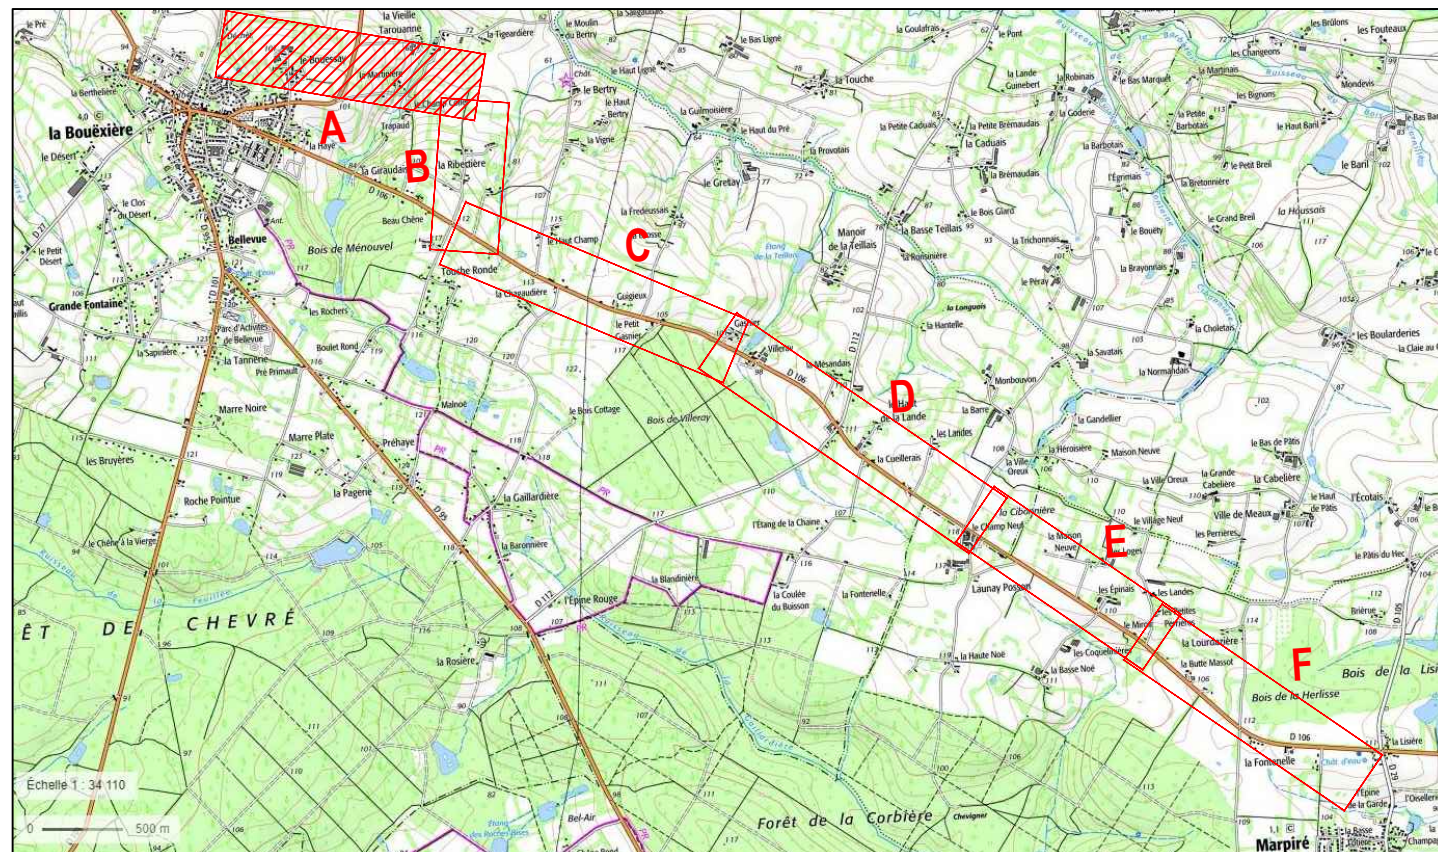

LEGENDE

Réseau AEP existant

Réseau Fonte et PEHD AEP réalisé

Réseau PEHD AEP réalisé

Réseau Fonte ZMU AEP réalisé

